




Région Centre-Est
I.S.D.N.D.
de TORCY

Plan recolement MITHIEUX



Gilles MAISONNAS Sylvain NYSIAK Manuel PLUSQUELLEC
Géomètres Experts Foncier D.P.L.G - Urbanisme
Bureau d'études VRD - Diagnostics immobiliers
30 avenue de l'Imes - BP 72 07304 TOURNON SUR RHONE CEDEX
Le Genève 8 - Rue Bon - BP 77 26102 ROMANS SUR ISERE CEDEX
14 avenue Jean Moulin (successeur de Yves VANHOLE) 26500 BOURG LES VALENCE
Tél. 04 75 08 02 53 Tél. 04 75 71 30 44 Fax 04 75 71 72 08 Tél. 04 75 42 10 11
Références : 110 av. Jean Jaurès - BP 50578 - 24401 TAIN L'HERMITAGE CEDEX - Tél. 04 75 06 52 34 (le mardi après-midi et le jeudi après-midi)
11 rue Daubigny - 26240 SAINT DONAT SUR L'HERBASSE - Tél. 04 75 45 17 55 (le mercredi matin et le vendredi après-midi)
2 rue Chalmat - 07270 LAMASTRE - Tél. 04 75 06 50 77 (le mardi)

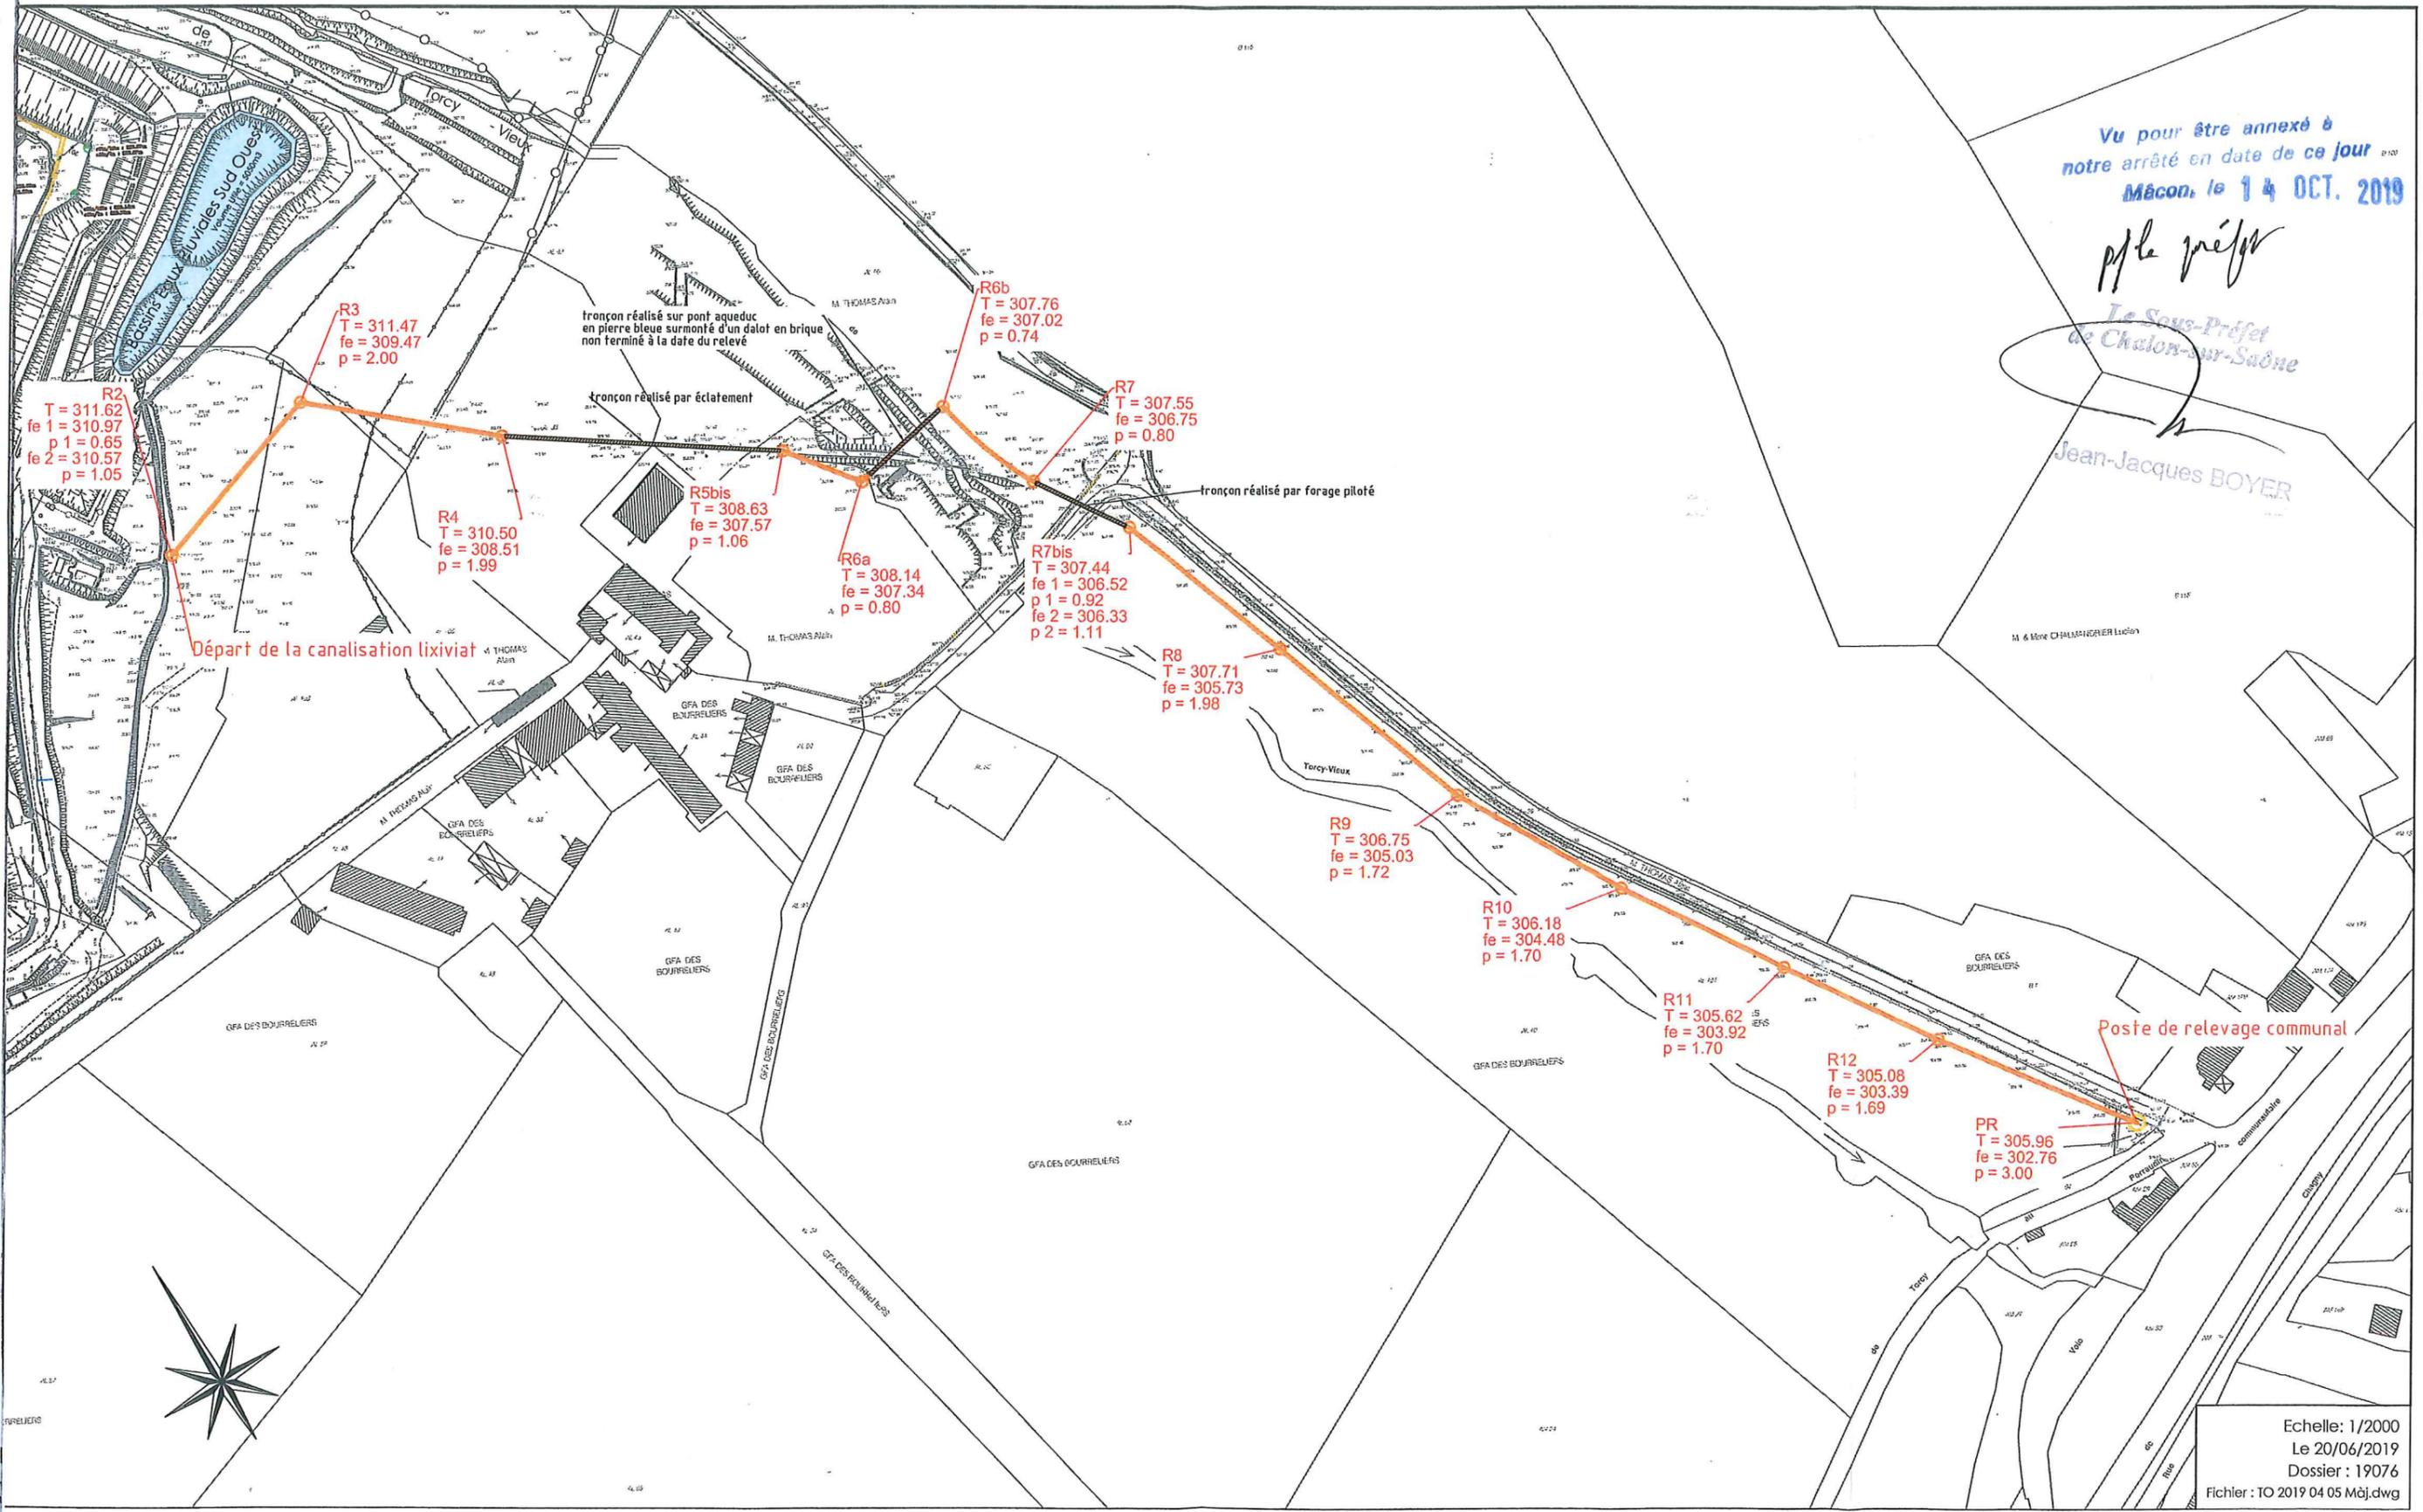

Vu pour être annexé à
notre arrêté en date de ce jour
Mâcon, le 14 OCT. 2019

J.J. Boyer

Le Sous-Préfet
de Chalon-sur-Saône

Jean-Jacques BOYER

Poste de relevage communal

Echelle: 1/2000
Le 20/06/2019
Dossier : 19076
Fichier : TO 2019 04 05 Mâj.dwg